



Superficie útil de aparcamiento:
 S1: 1593,26 m²
 S2: 1452,20 m²
 Total: 2955,46 m²

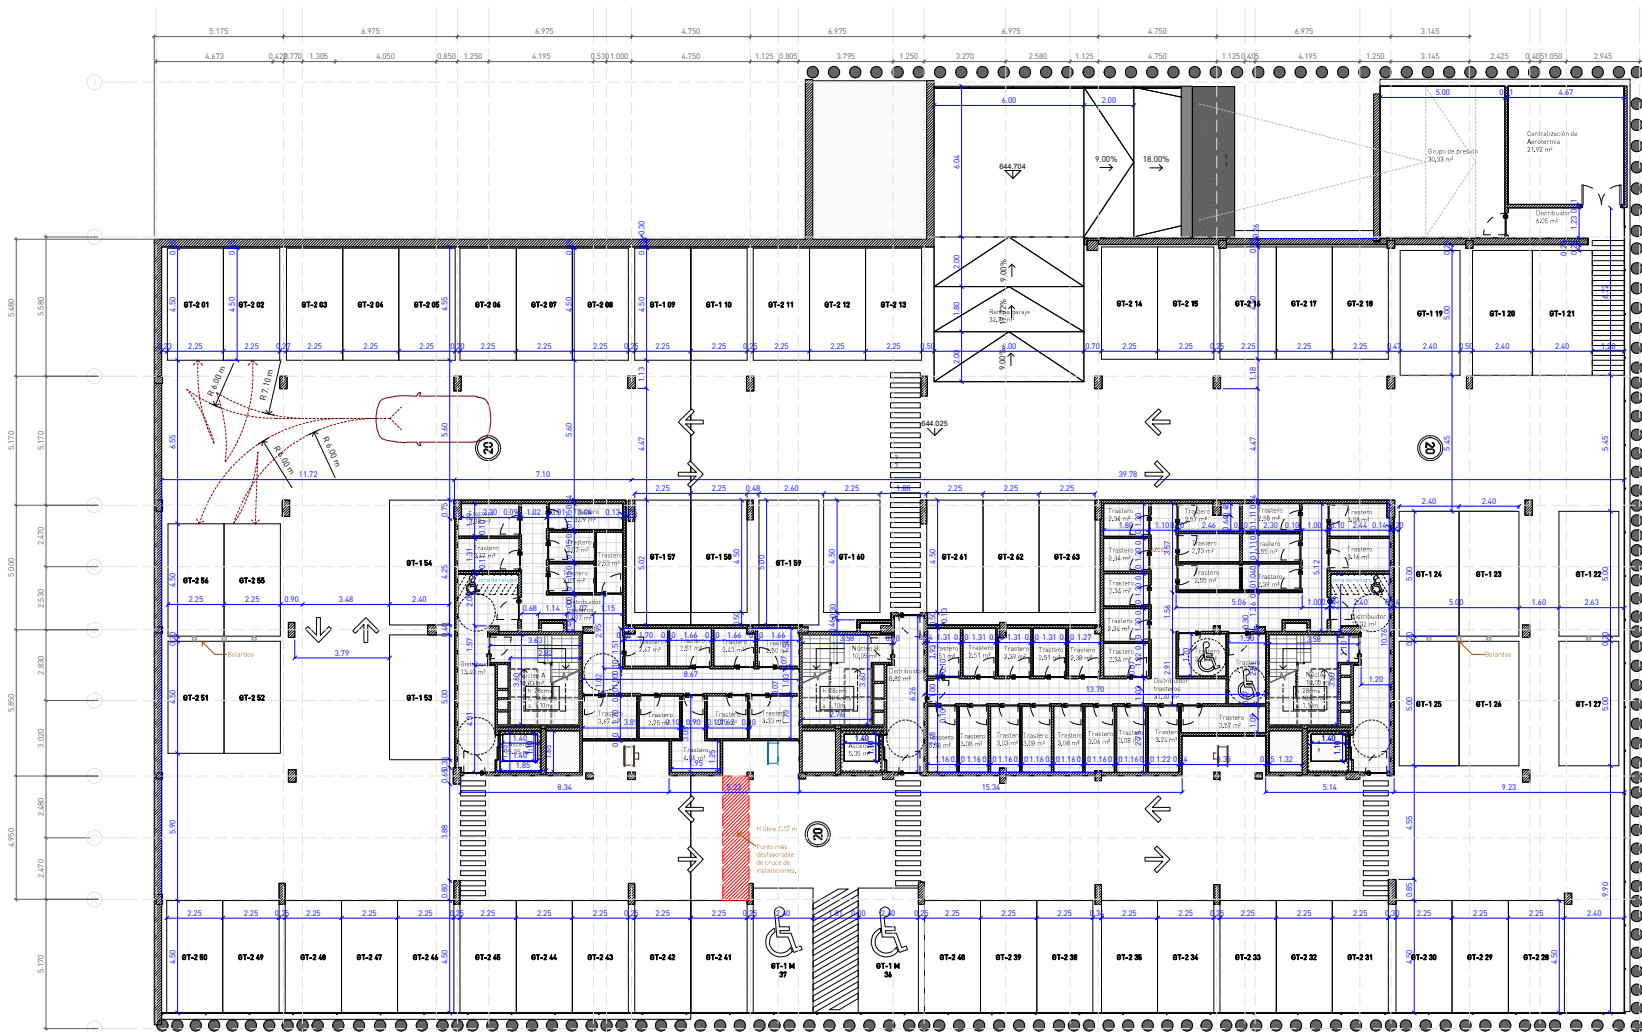

1/AQ02-PlantaSotano-2/Cotas-1_300
 A4.01 1/300

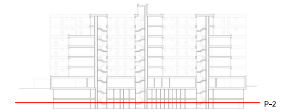

Nº	Descripción de revisión	Fecha
1	AS. BNT	04/10/2021


PROYECTO FIN DE OBRAS DE
 84 VIVIENDAS (PPA, GARAJE Y LOCALES)
 EN LA PARCELA M34B DEL P.P. UZ1 02.1 DESARROLLO
 DEL ESTE - EL CAÑAVERAL (CAÑANERAL 09 MADRID)

PLANO
 Planta Sotano -2

Nº PLANO	ESCALA	FECHA
AQ_02	1:300	FEBRERO 2024

PROPIEDAD

Superficie útil de aparcamiento:
 S1: 1593,26 m²
 S2: 1452,20 m²
 Total: 2955,46 m²

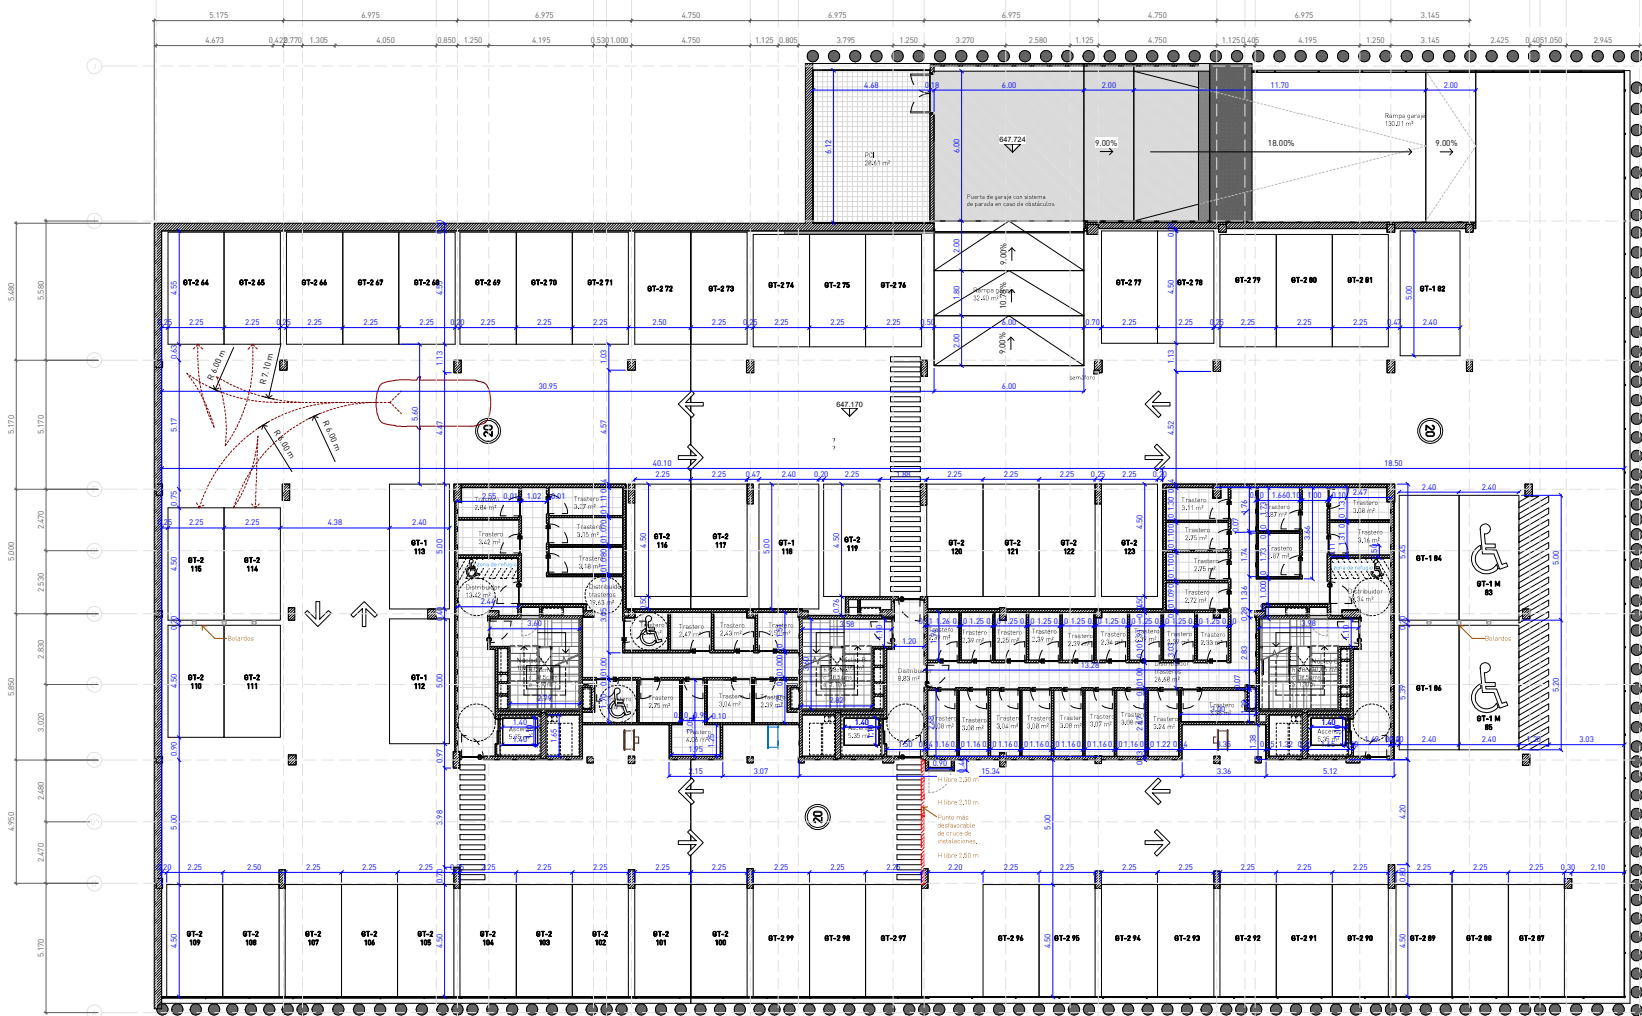

1/AQ01-PlantaSótano-1/Cotas-1_300
 A4_03 1:300




Nº	Descripción de revisión	Fecha
1	AS: BOLT	04/15/2025

PROYECTO FIN DE OBRAS DE
 84 VIVIENDAS 8PPA GARAJE Y LOCALES,
 EN LA PARCELA M34B DEL P.P. UZ1 02.1 DESARROLLO
 DEL ESTE - EL CAÑAVERAL (CAÑAVERAL 09) MADRID

PLANO
 Planta Sótano -1

Nº PLANO	ESCALA	FECHA
AQ_03	1:300	FEBRERO 2026

PROPIEDAD

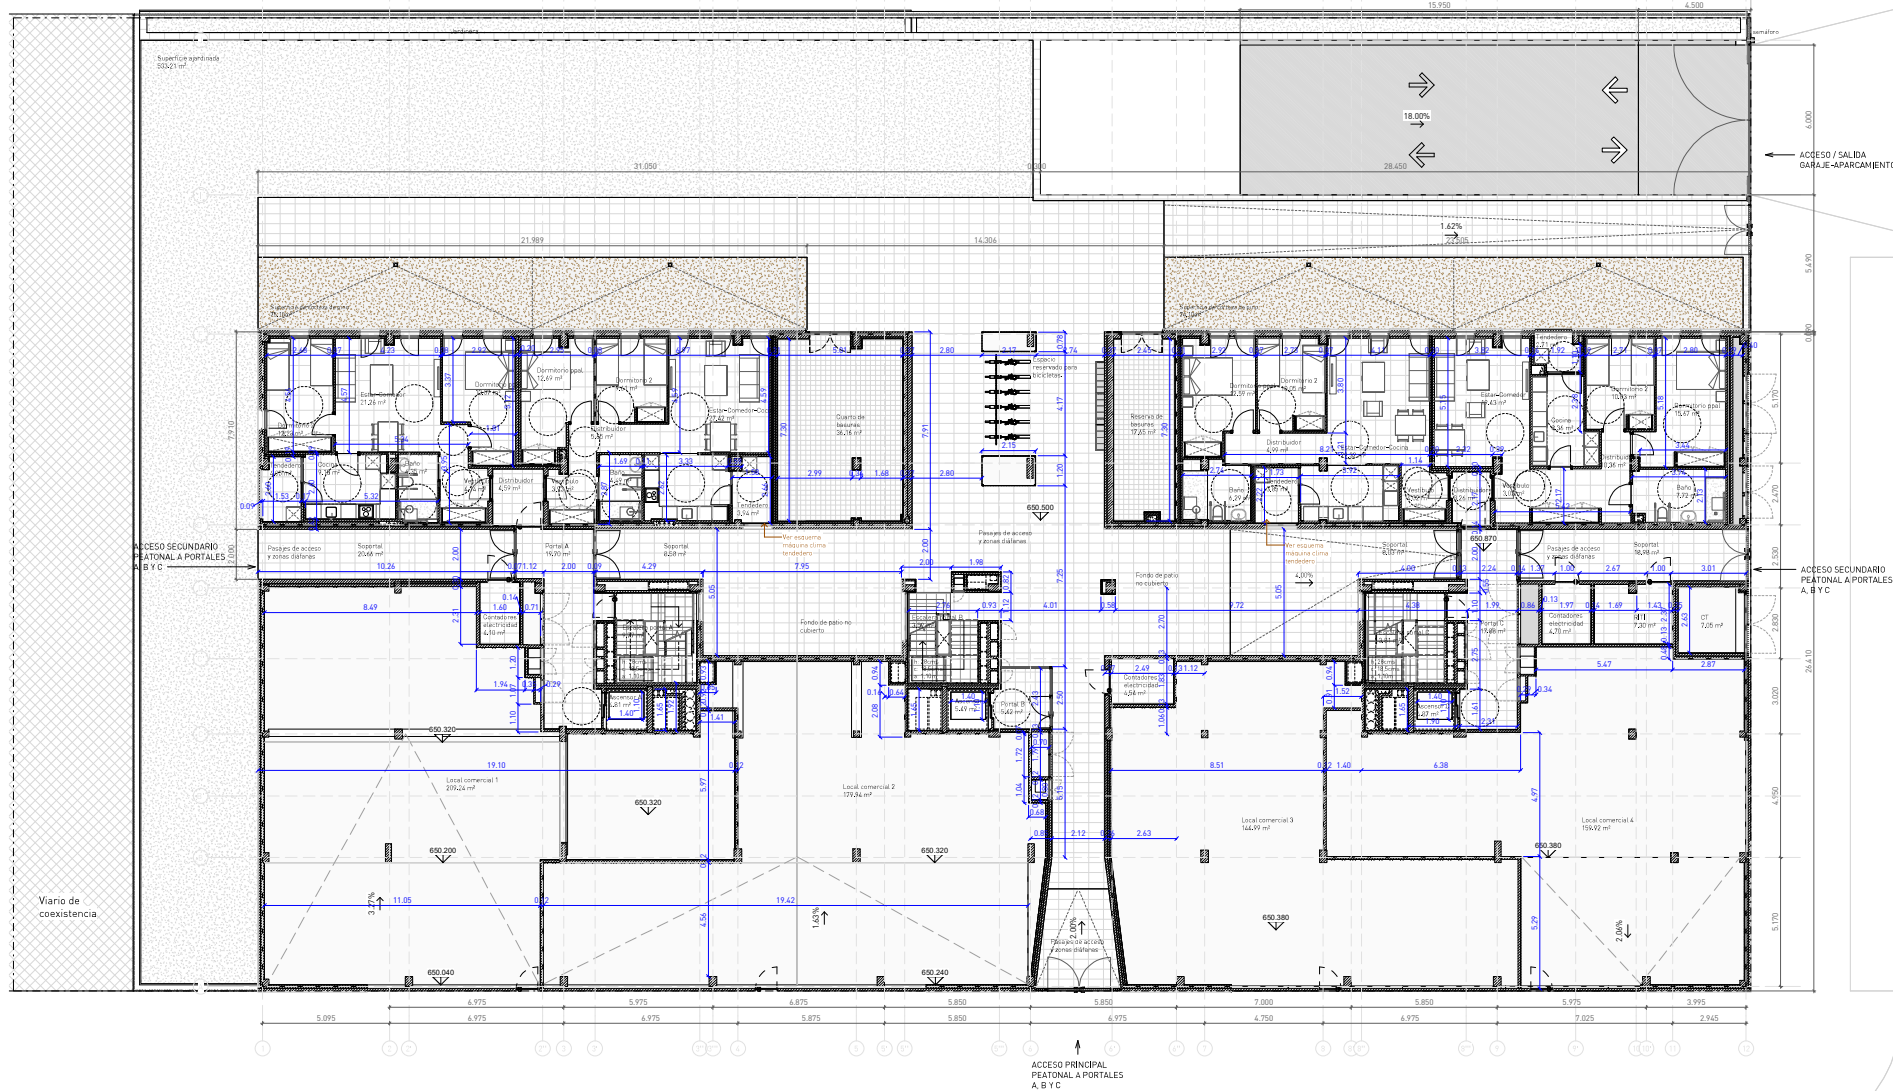


AA003-Planta Baja/Cotas-1_300
 A/LA 1:300

AVENIDA DE MIGUEL DELIBES




Nº	Descripción de revisión	Fecha
1	AS BOLT	04/10/2025
PROYECTO FIN DE OBRAS DE BIENOS RAJAS, GARAJE Y LOCALES. EN LA PARCELA M34B DEL P.P. UZ1 02.1 DESARROLLO DEL ESTE - EL CAÑAVERAL (CAÑAVERAL 09) MADRID		
PLANO Planta Baja		
Nº PLANO	ESCALA	FECHA
AA_04	1:300	FEBRERO 2026
PROPIEDAD		

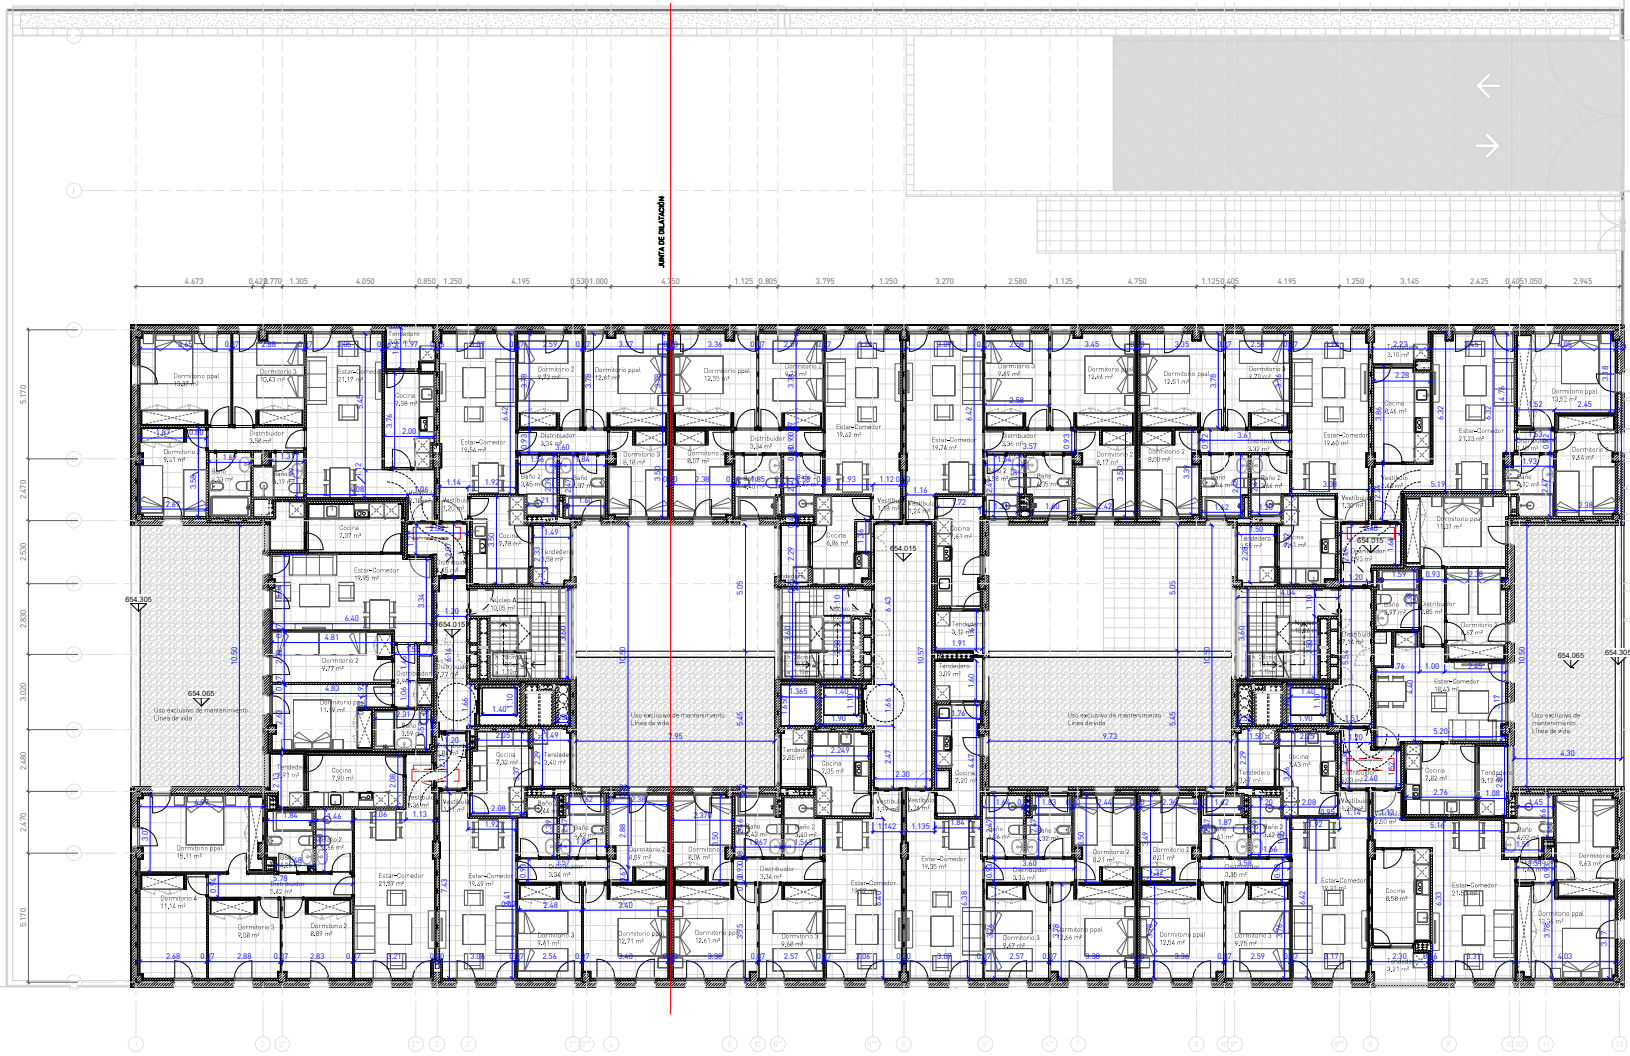

11A004-PlantaPrimera/Cotas-1_300
A2.01 1/300




Nº	Descripción de revisión	Fecha
1	AS. BOLT	04/15/2025
PROYECTO FIN DE OBRAS DE SE VIVIENDAS SPA, GARAJE Y LOCALES. EN LA PARCELA M34B DEL P.P. UZ1.02.1 DESARROLLO DEL ESTE - EL CAÑAVERAL (CAÑAVERAL 09) MADRID		
PLANO Planta Primera		
Nº PLANO	ESCALA	FECHA
A2_05	1-300	FEBRERO 2026
PROPIEDAD		

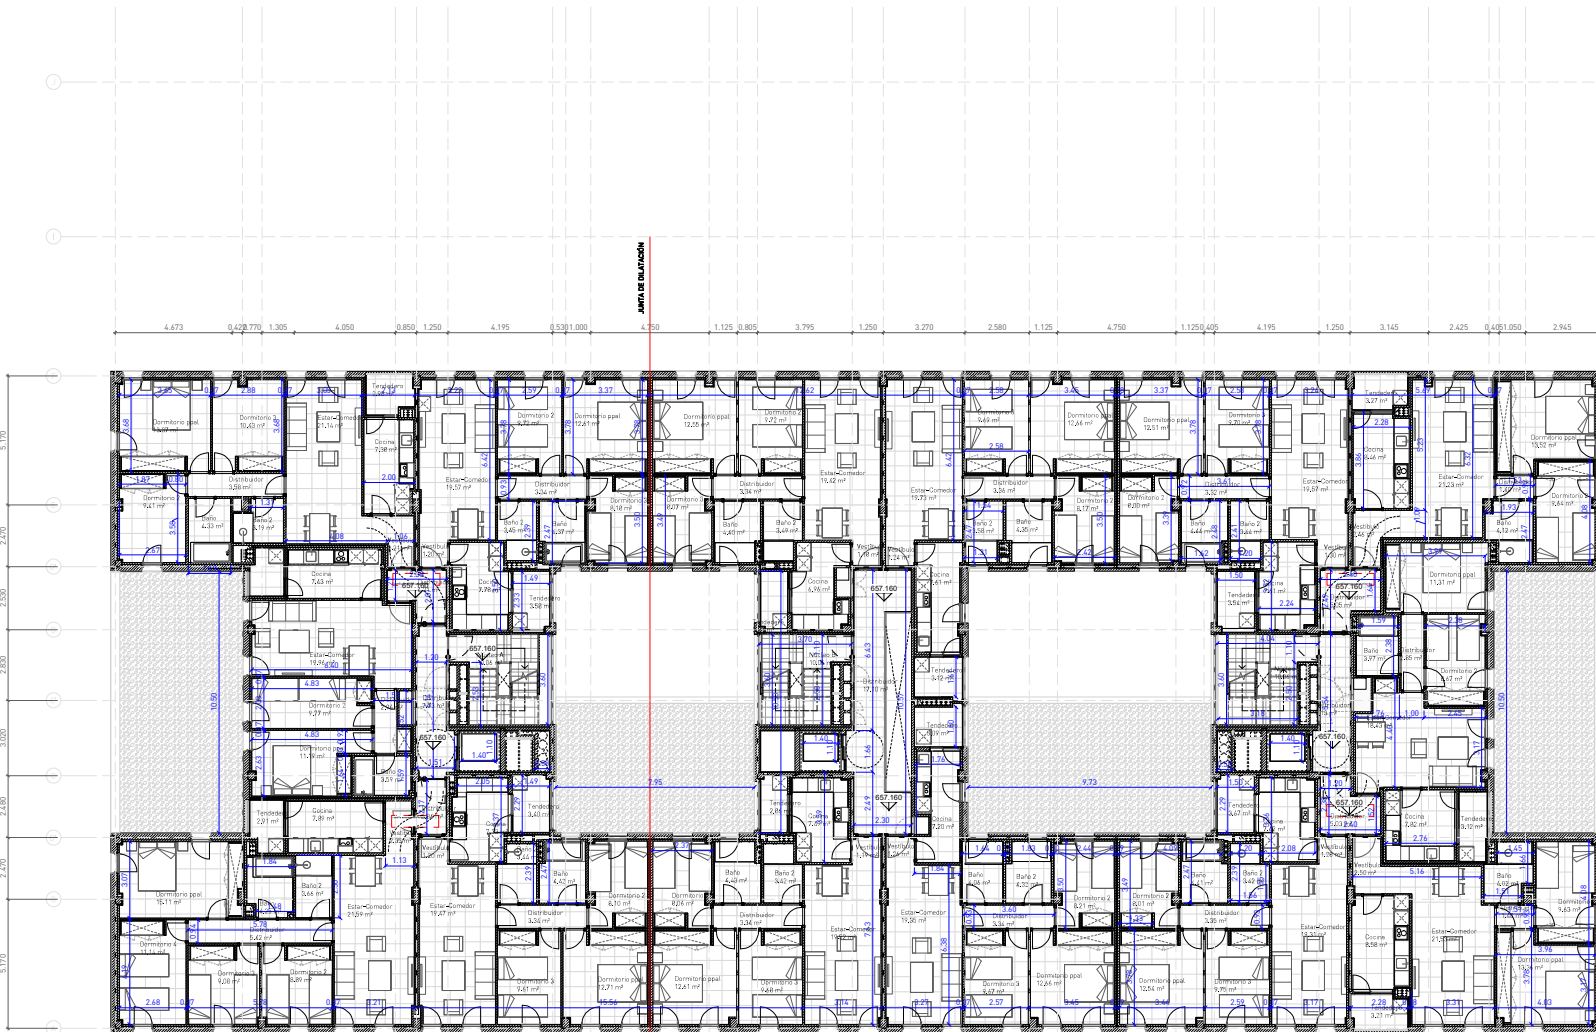


AD05-PlantaSegunda-1/Cotas-1_300
 1/300




Nº	Descripción de revisión	Fecha
1	AS BNT	04/10/2025
PROYECTO FIN DE OBRAS DE 84 VIVIENDAS APPA, GARAJE Y LOCALES EN LA PARCELA M34B DEL P.P. UZ1 02.1 DESARROLLO DEL ESTE - EL CAÑAVERAL (CAÑAVERAL 09) MADRID		
PLANO Planta Segunda		
Nº PLANO	ESCALA	FECHA
AD_06	1:300	FEBRERO 2026
PROPIEDAD		

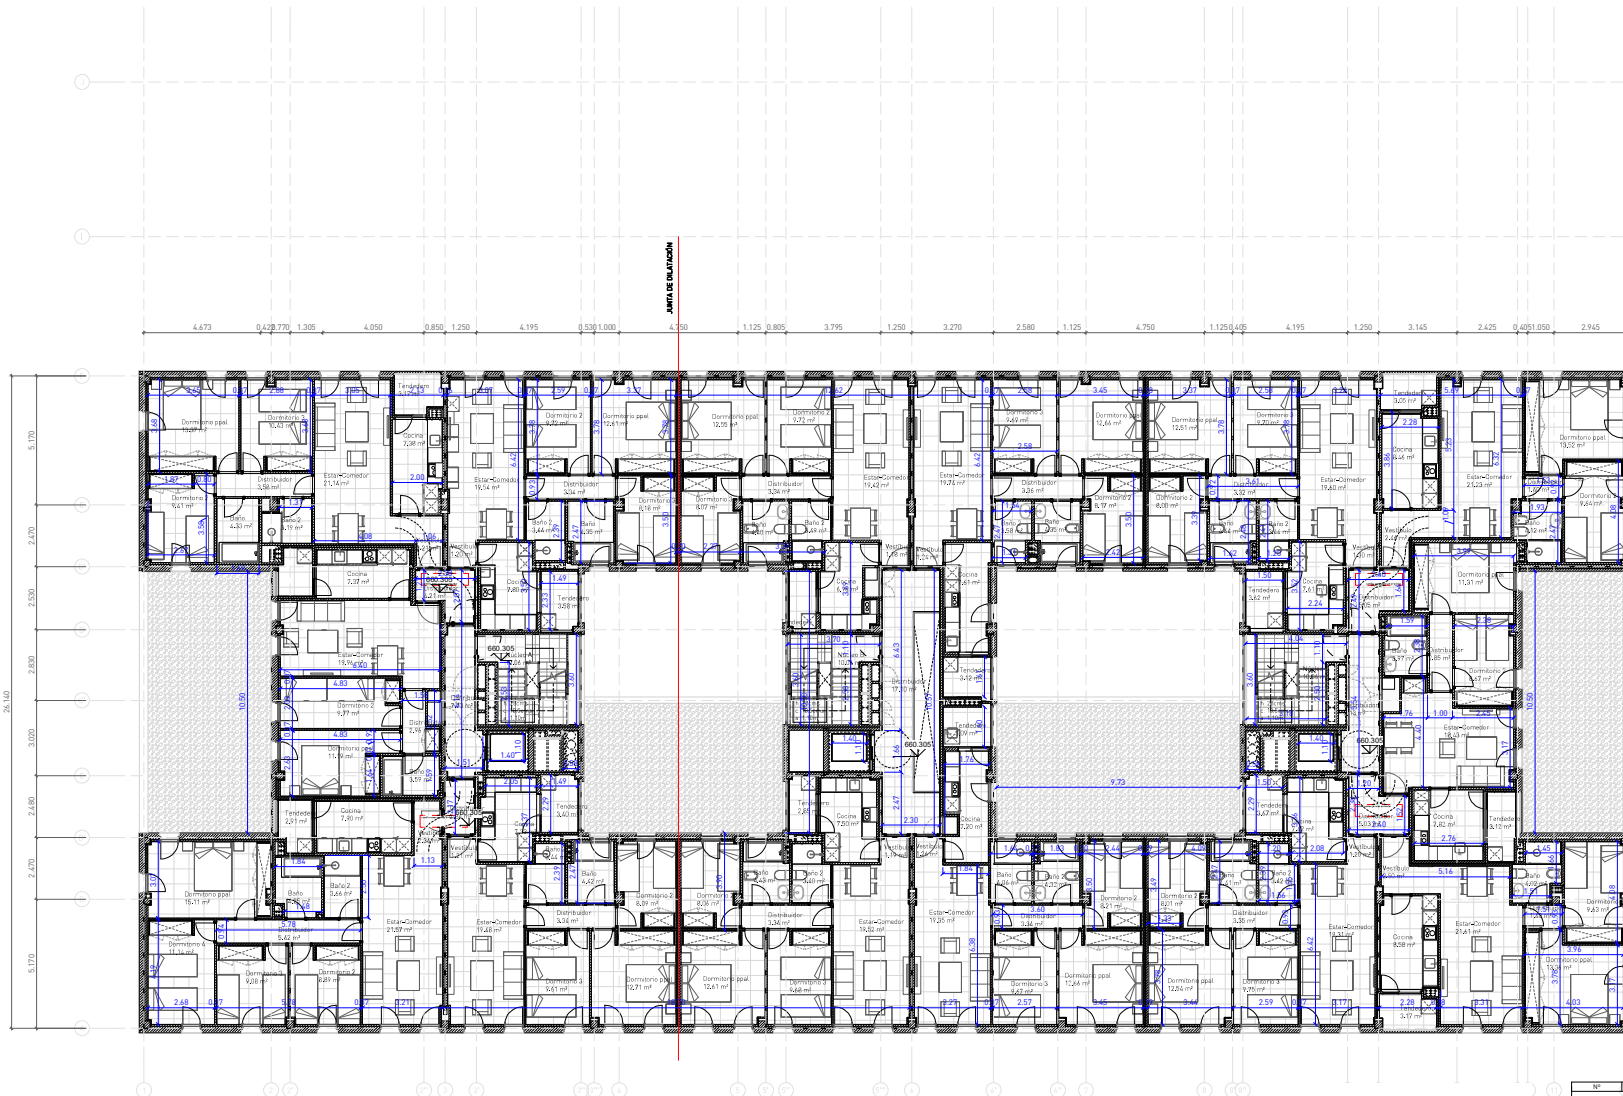

AA004-Planta Tercera/Cotas-1_300
 AA007 1 300

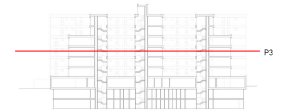


Nº	Descripción de revisión	Fecha
01	ISS BRIT	04/12/2025
PROYECTO FIN DE OBRAS DE 84 VIVIENDAS 9PPA, GARAJE Y LOCALES. EN LA PARCELA M34B DEL P.P. UZ1 02.1 DESARROLLO DEL ESTE - EL CAÑAVERAL (CAÑAVERAL 09 MADRID)		
PLANO Planta Tercera		
Nº PLANO	ESCALA	FECHA
AA_07	1 - 300	FEBRERO 2026
PROPIEDAD		

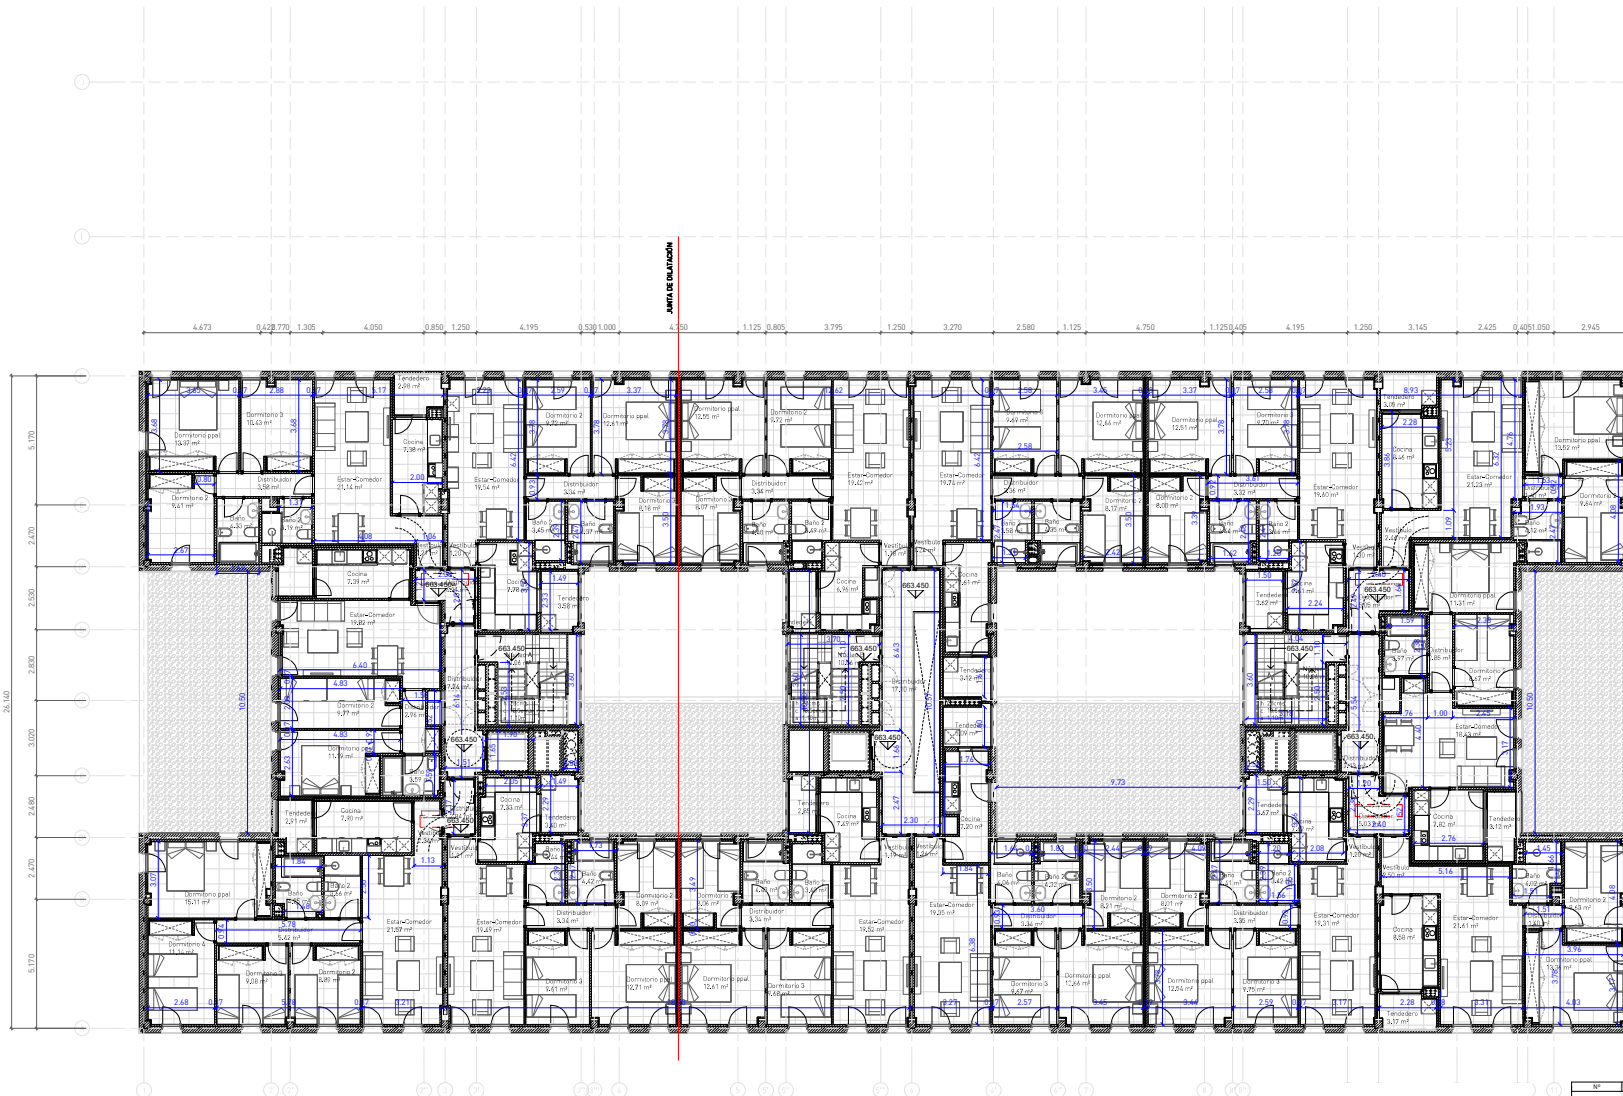

IAQ07-PlantaCuarta-1/Cotas-1_300
 A4:01 1/300




Nº	Descripción de revisión	Fecha
01	ISS: BNT.T	04/15/2025
PROYECTO FIN DE OBRAS DE SE VIVIENDAS APPA, GARAJE Y LOCALES. EN LA PARCELA M34B DEL P.P. UZ1.02.1 DESARROLLO DEL ESTE - EL CAÑAVERAL (CAÑAVERAL 09 MADRID)		
PLANO Planta Cuarta		
Nº PLANO A4_08	ESCALA 1:300	FECHA FEBRERO 2026
PROPIEDAD		

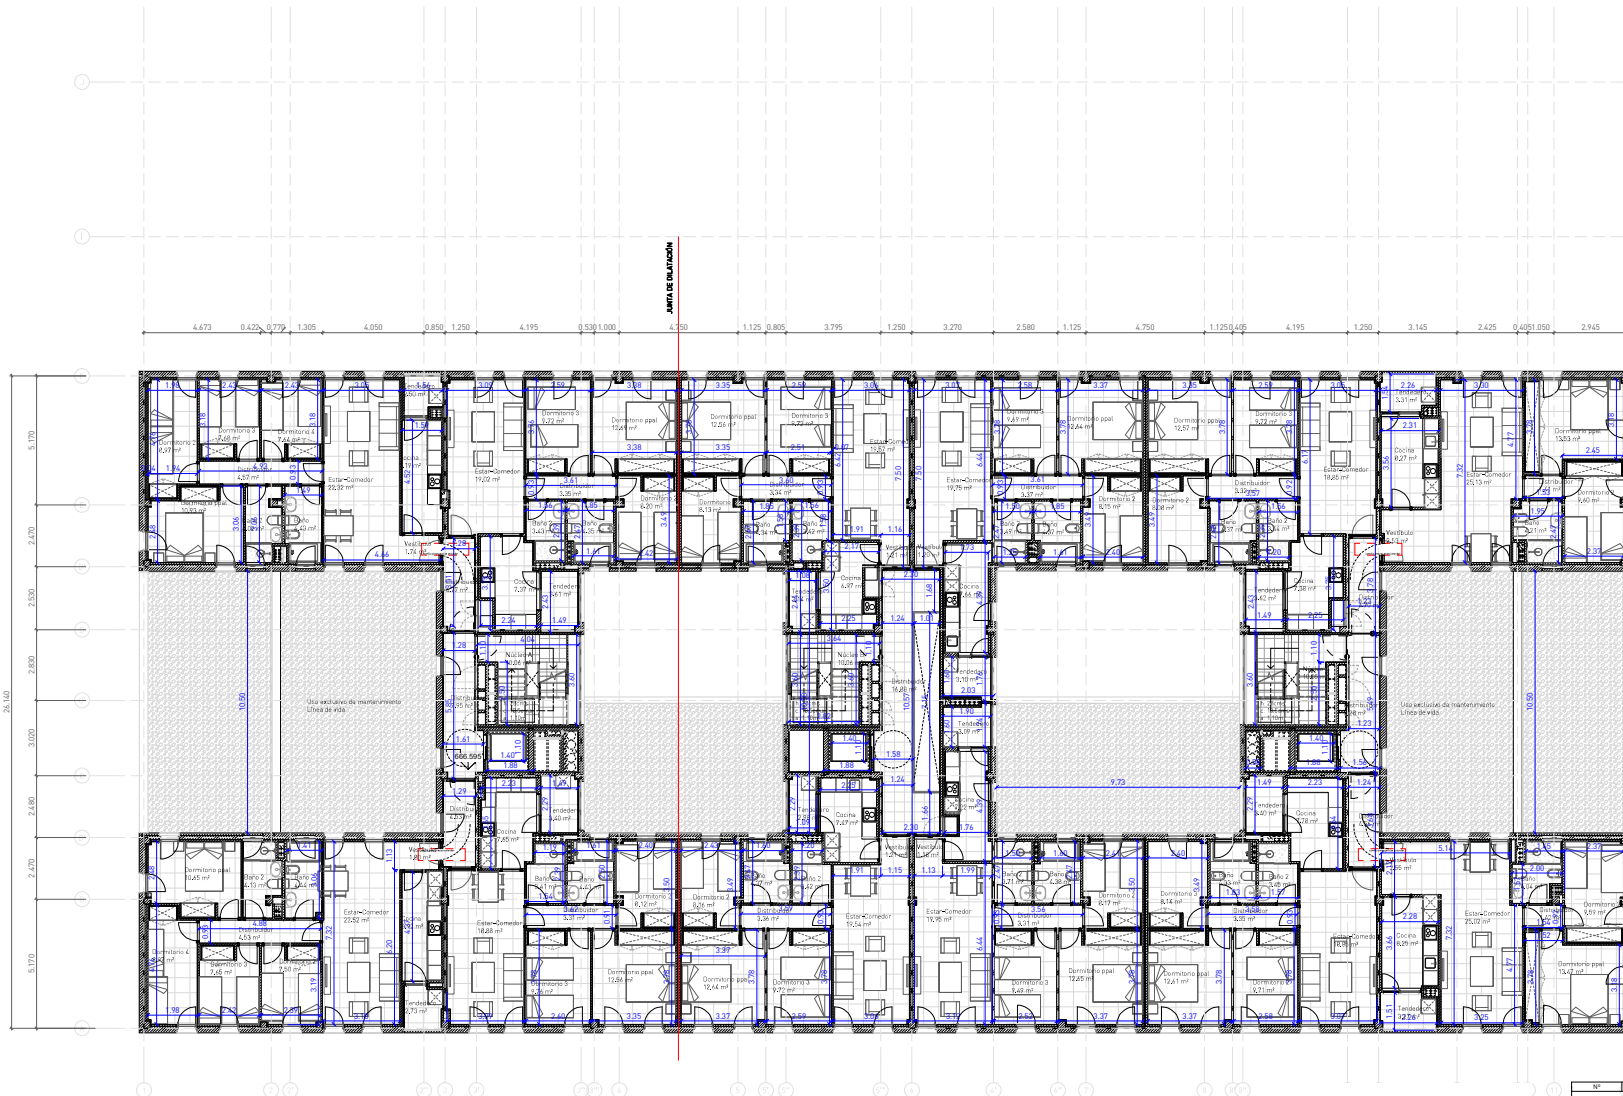

11AQ08-PlantaQuinta/Cotas-1_300
 AC 071 1 300




Nº	Descripción de revisión	Fecha
1	AC 071	04/10/2025
PROYECTO FIN DE OBRAS DE SE VIVIENDAS 9PPA GARAJE Y LOCALES. EN LA PARCELA M34B DEL P.P. UZ1 02.1 DESARROLLO DEL ESTE - EL CAÑAVERAL (CAÑAVERAL 09 MADRID)		
PLANO Planta Quinta		
Nº PLANO	ESCALA	FECHA
AQ_09	1-300	FEBRERO 2026
PROPIEDAD		

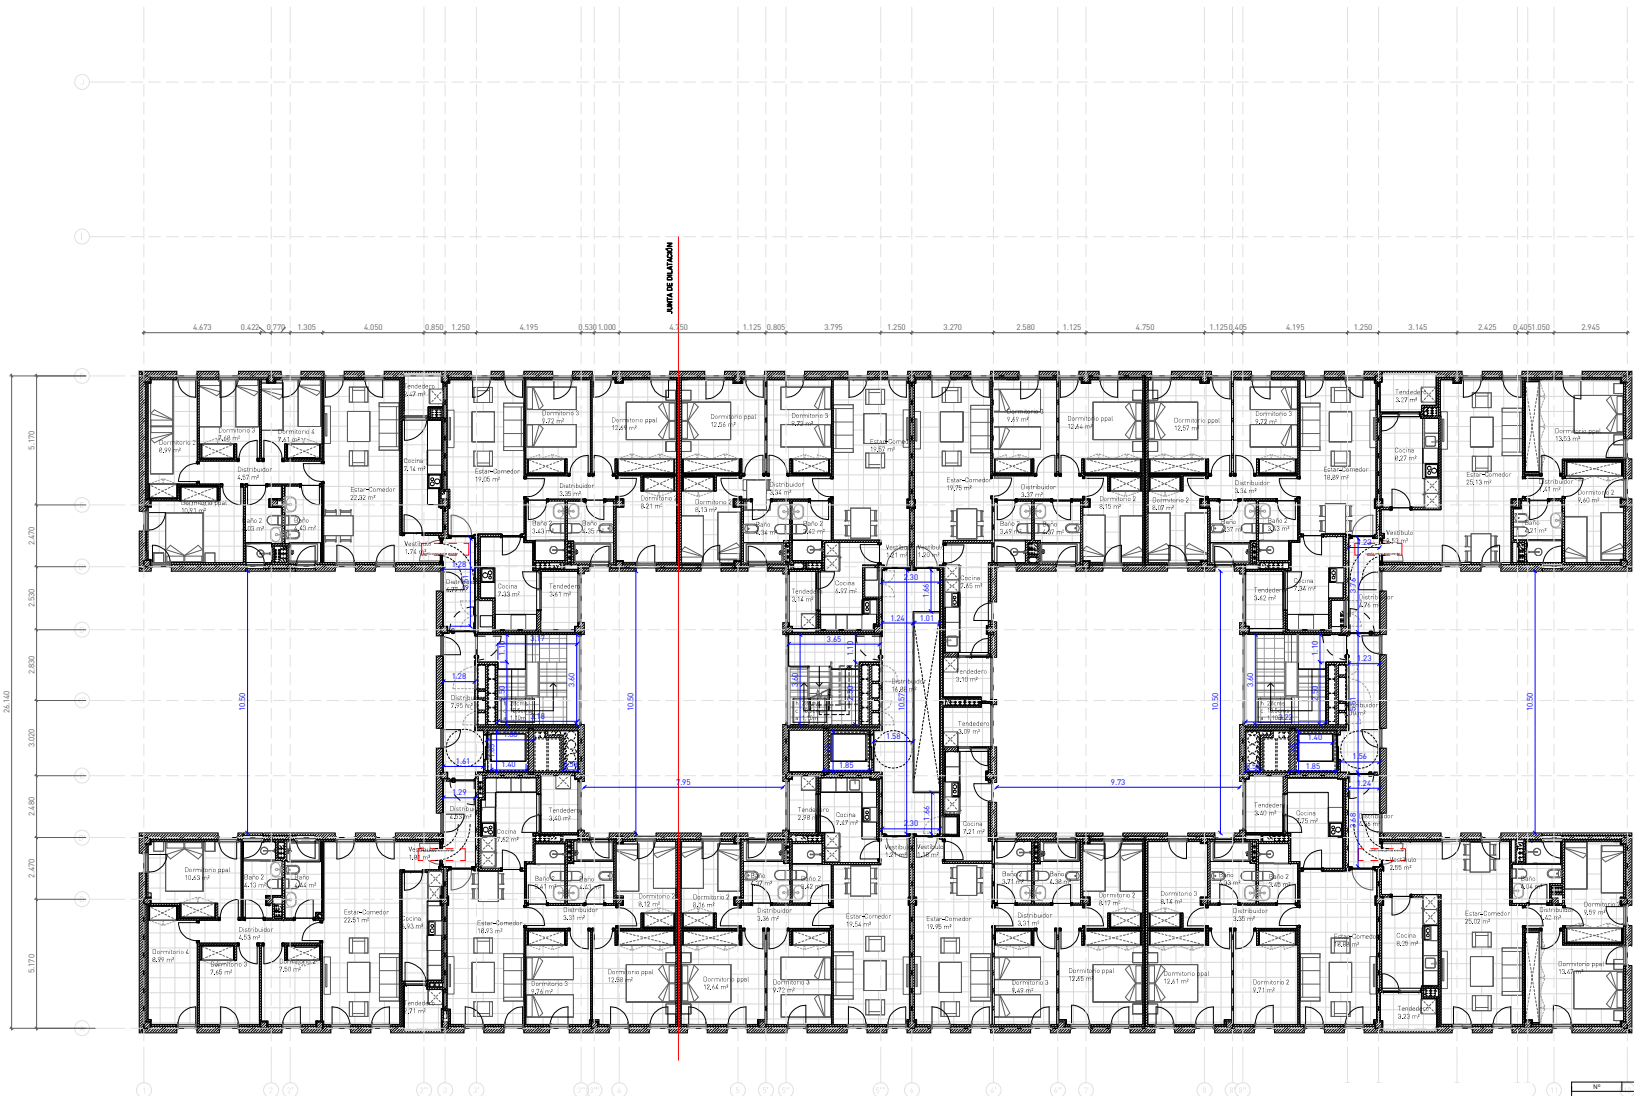

IAQ09-PlantaSexta/Cotas-1_300
 1/300



Nº	Descripción de revisión	Fecha
1	AS. BUILT	04/10/2025
PROYECTO FIN DE OBRAS DE SE VIVIENDAS (PPA, GARAJE Y LOCALES, EN LA PARCELA M34B DEL P.P. UZ1 02.1 DESARROLLO DEL ESTE - EL CAÑAVERAL (CAÑAVERAL 01) MADRID		
PLANO Planta Sexta		
Nº PLANO	ESCALA	FECHA
AQ_10	1-300	FEBRERO 2026
PROPIEDAD		

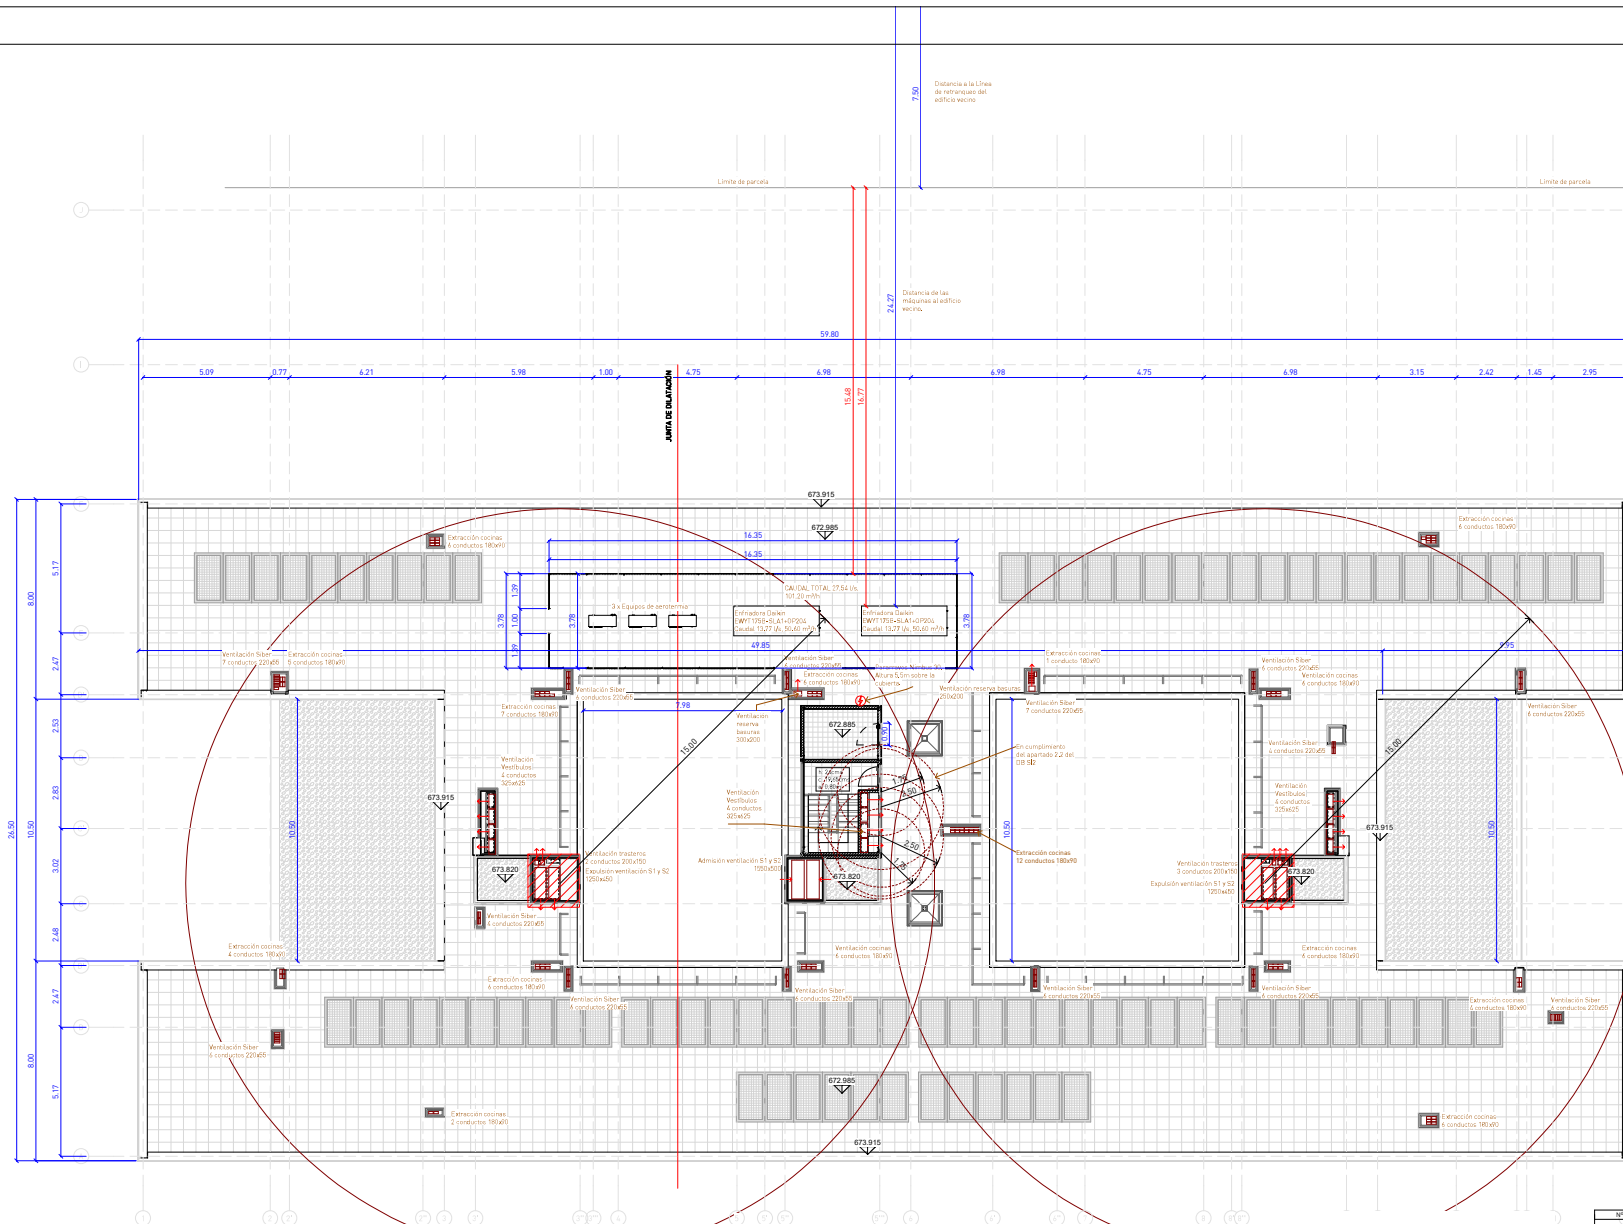

1|A010-PlantaCasetones/Cotas-1_300
A2_11 | 1_300

- OBRAS DESEMBOLCADORAS DE EXCAVACIÓN DE GARAJES
- SOBREPASAN AL MENOS 1M LA ALTURA DE SUPERFICIE
- SOBREPASAN LA ALTURA DE CUALQUIER TERRENO EN UN RÁDIO DE 10M

Nº	Descripción de revisión	Fecha
1	AS BUILT	04/10/2025


PROYECTO FIN DE OBRAS DE
SIX VIVIENDAS (PPA, GARAJE Y LOCALES)
 EN LA PARCELA M34B DEL P.P. UZ1 02.1 DESARROLLO DEL ESTE - EL CANAVERAL (CANAVERAL 09) MADRID

PLANO
 Planta Casetones


Nº PLANO	ESCALA	FECHA
A0_11	1:300	FEBRERO 2026

PROPIEDAD



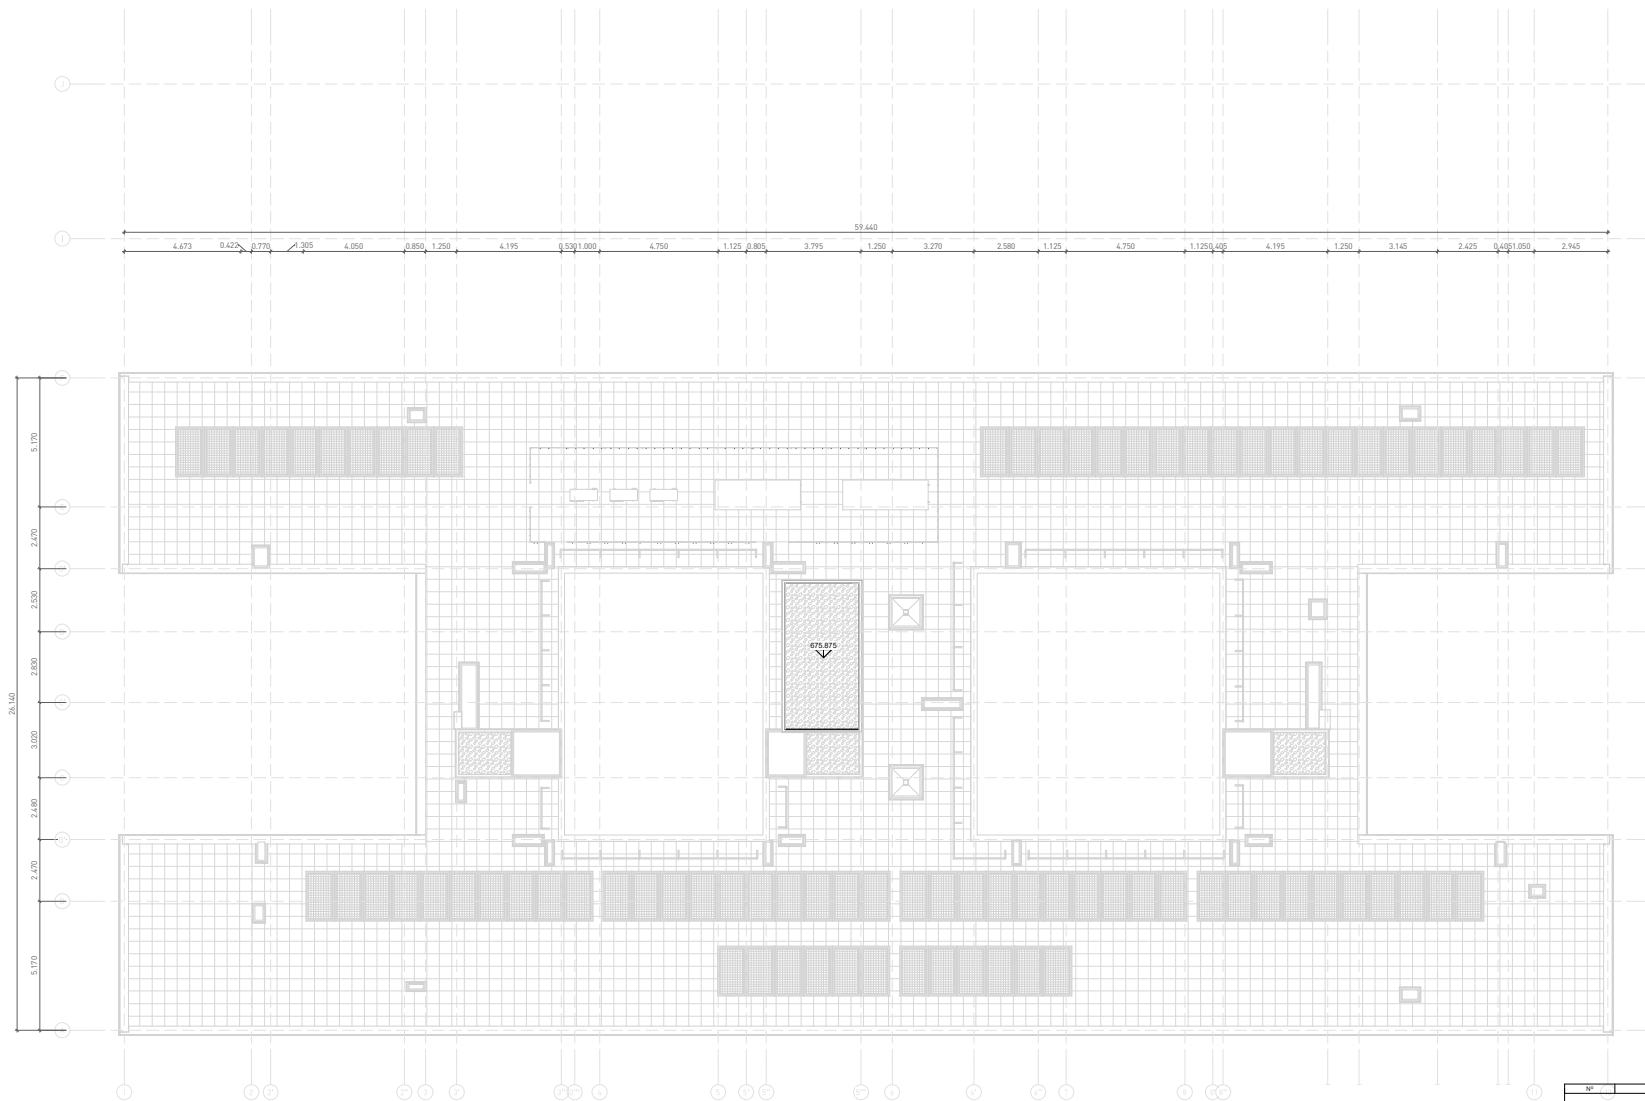

AA11-PlantaCubiertas-Cotas-1_300

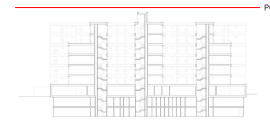

Nº	Descripción de revisión	Fecha
1	AC. BNT	04/10/2015
PROYECTO FIN DE OBRAS DE SE VIVIENDAS: APPA, GARAJE Y LOCALES. EN LA PARCELA M34B DEL P.P. UZ1 02.1 DESARROLLO DEL ESTE - EL CAÑAVERAL (CAÑAVERAL 09 MADRID)		
PLANO Planta Cubiertas		
Nº PLANO	ESCALA	FECHA
AA_12	1:300	FEBRERO 2016
PROPIEDAD		